



PLANTA ESCOLLERA SUROESTE ESCALA 1:500

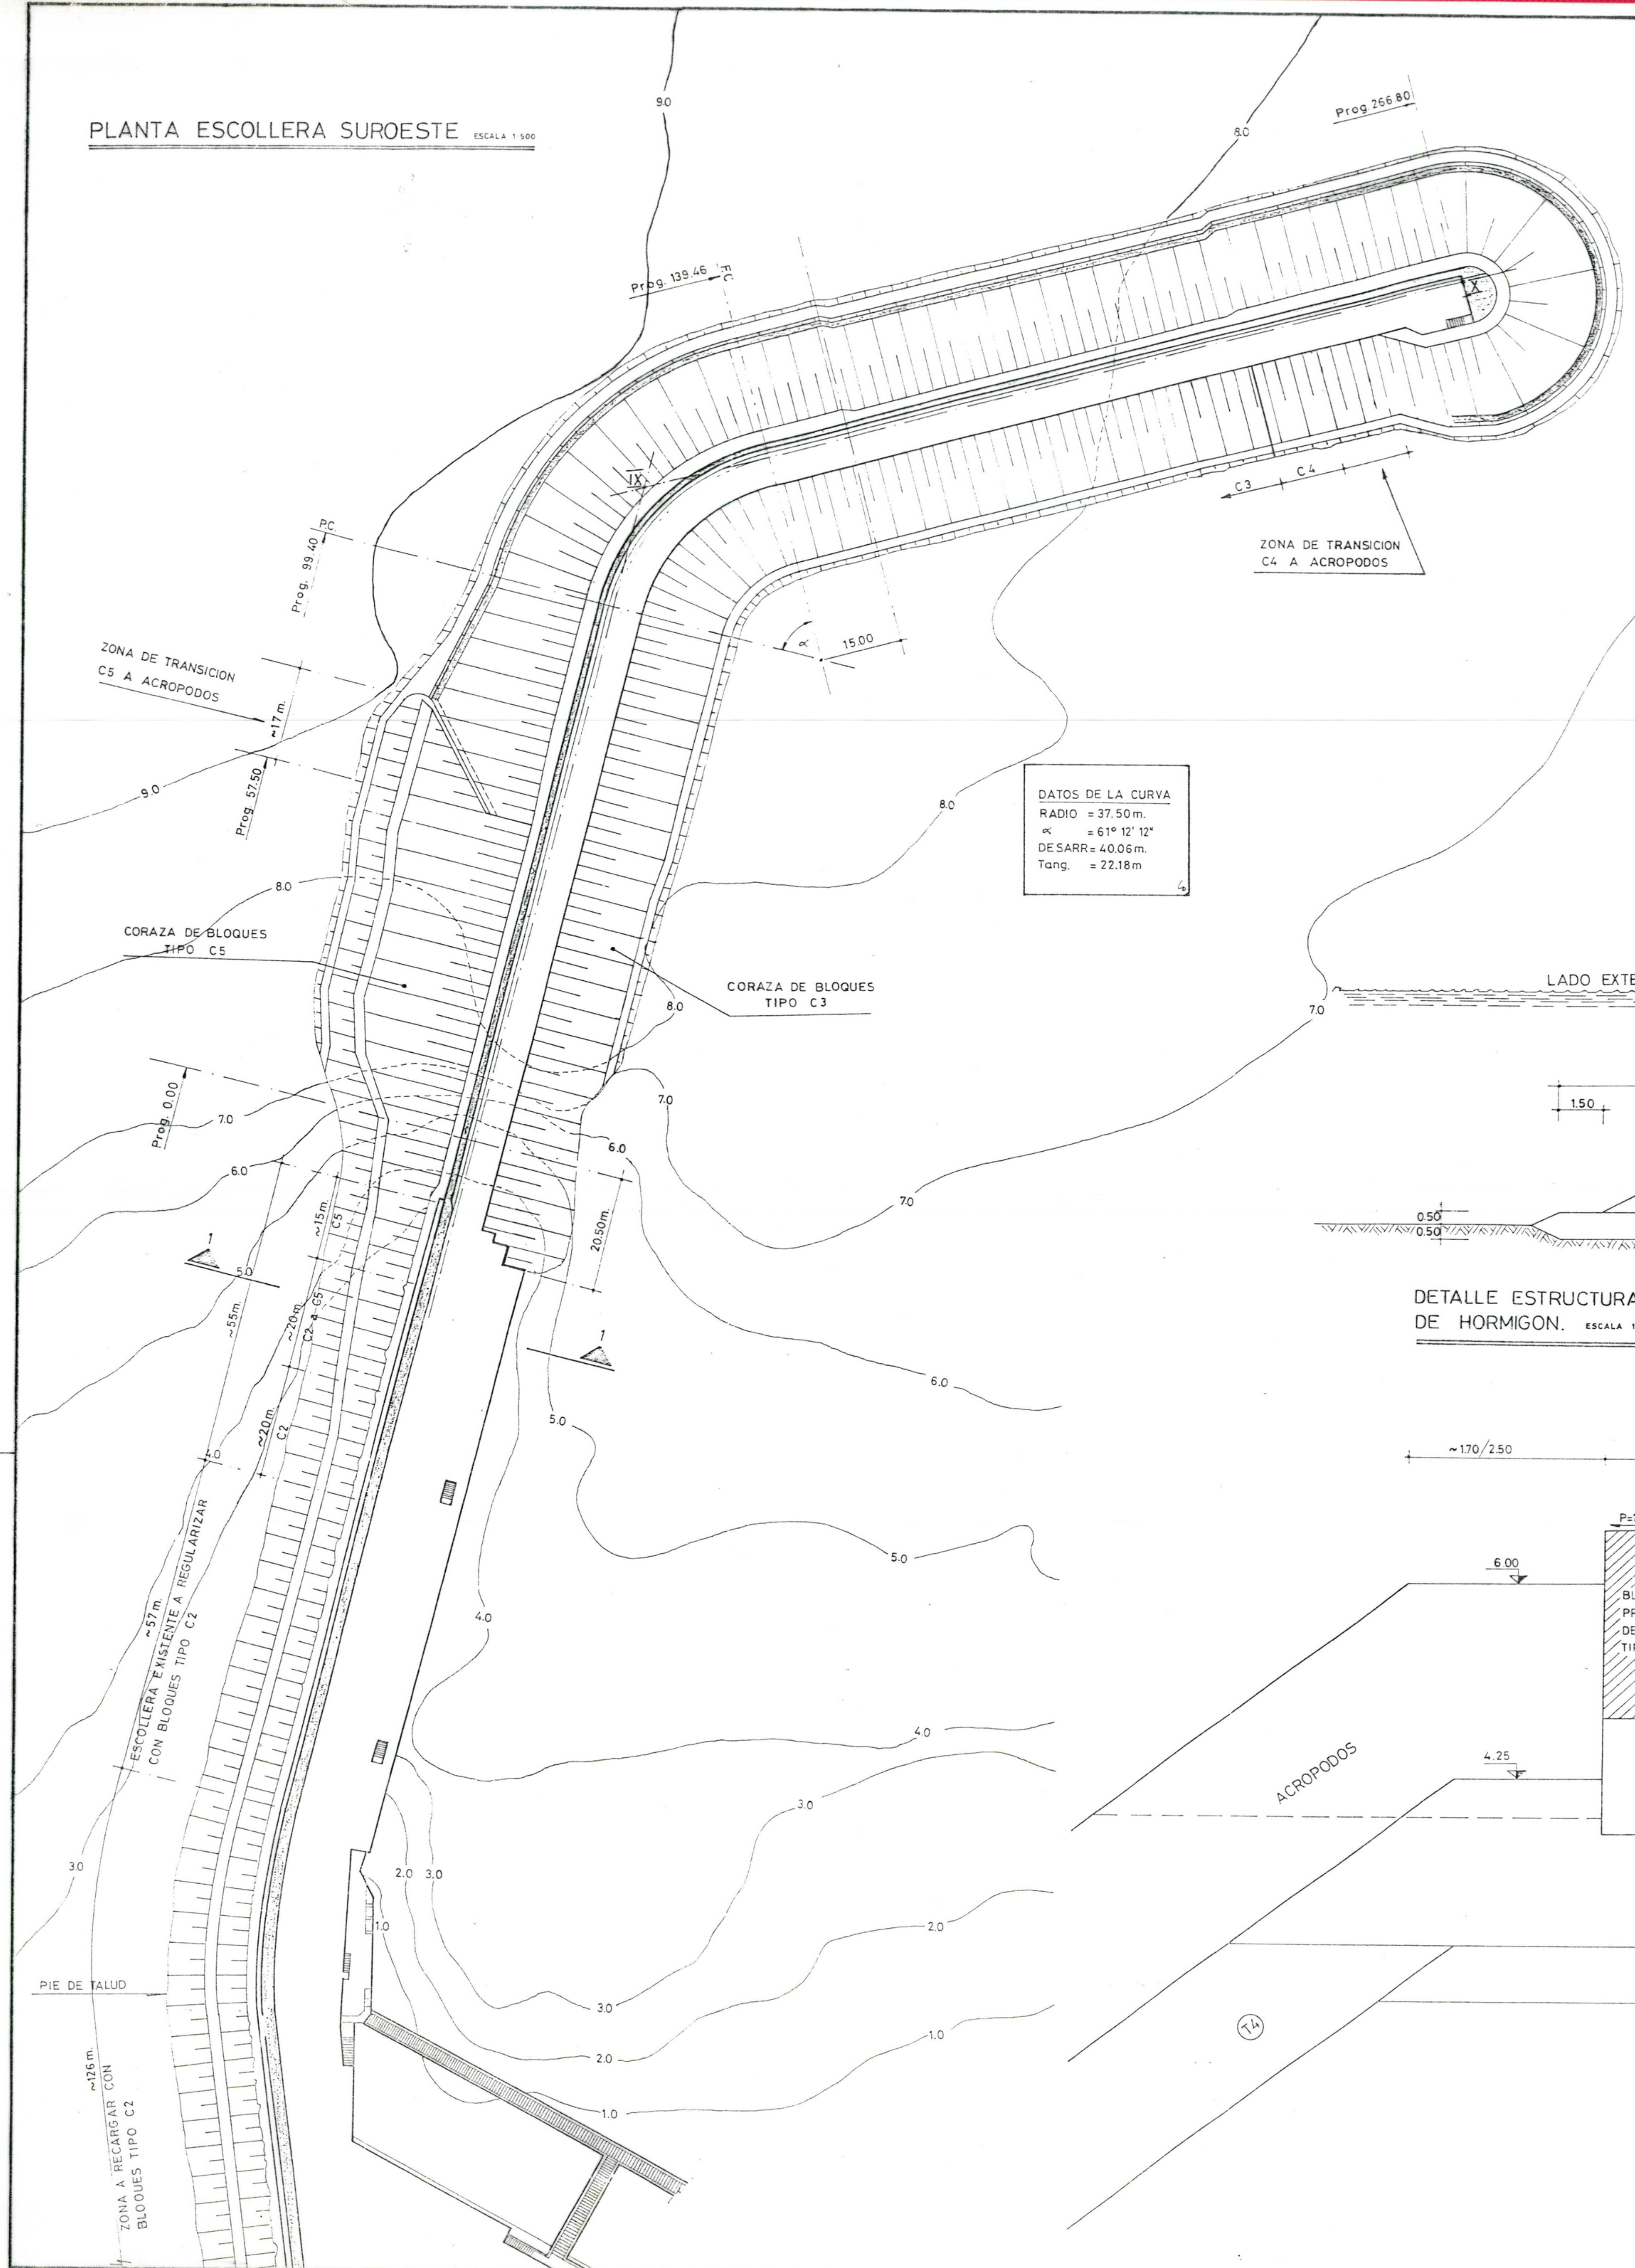


DATOS DE LA CURVA
 RADIO = 37.50 m.
 $\alpha = 61^\circ 12' 12''$
 DESARR = 40.06 m.
 Tang. = 22.18 m.


SECCION TIPICA DE ESCOLLERA EXISTENTE EN ZONA A RECARGAR CORTE 1-1 ESCALA 1:100

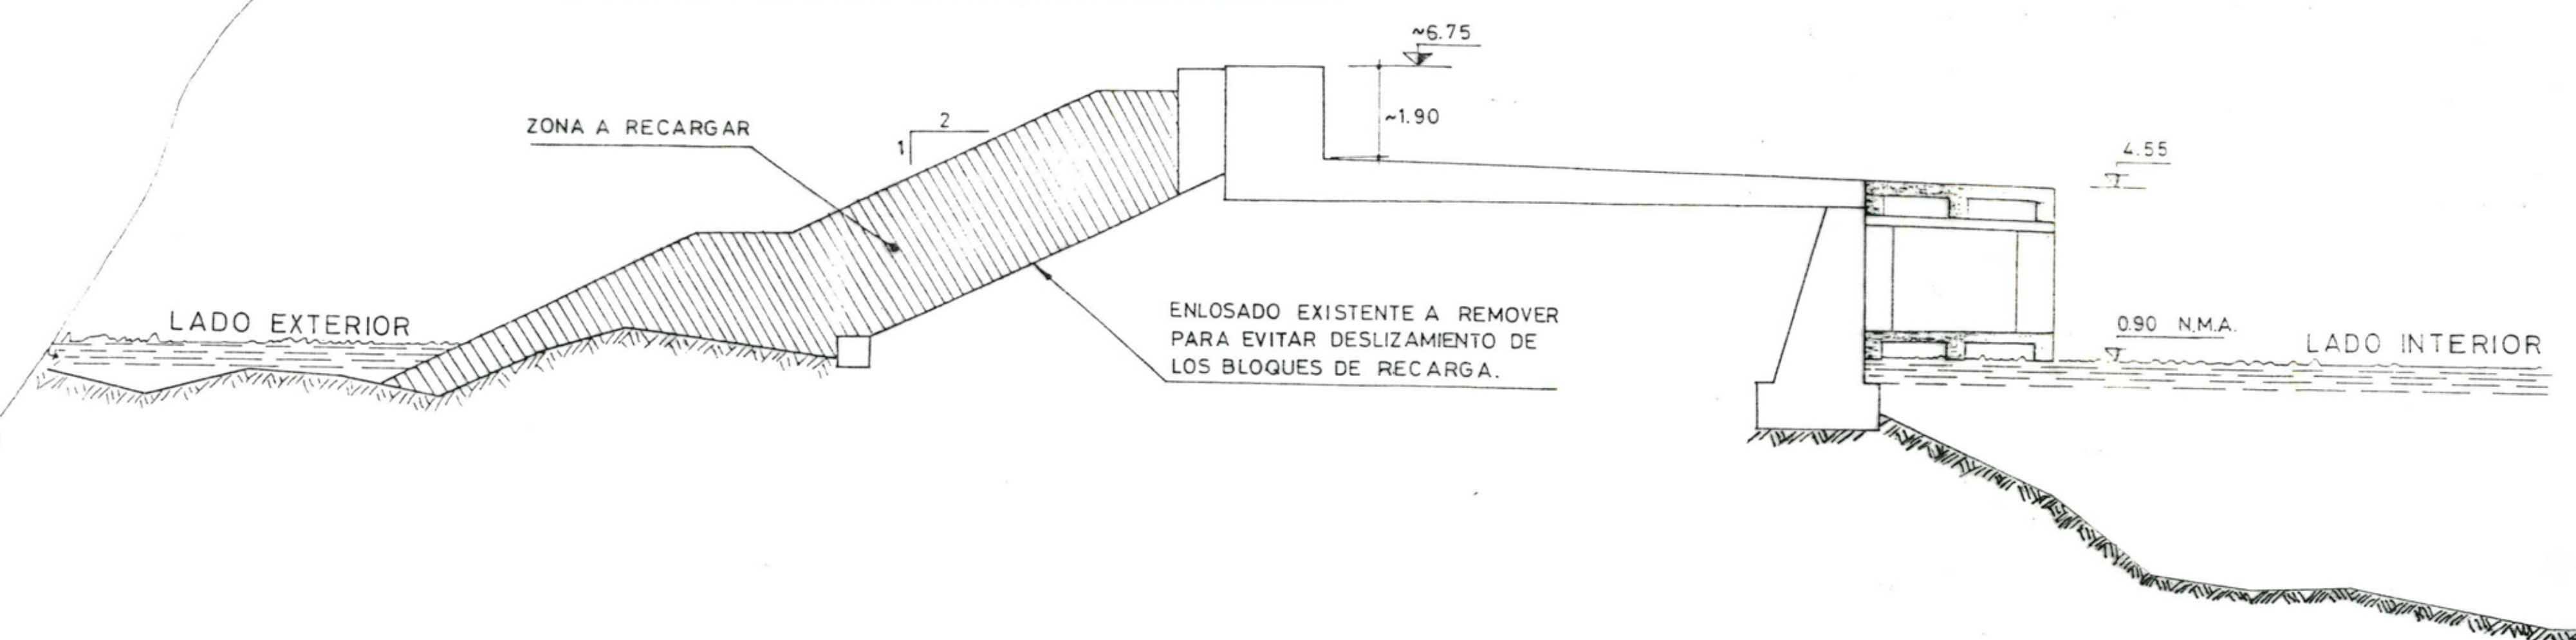

SECCION TIPICA DE ESCOLLERA DESDE Prog. 0.00 a Prog. 5750 ESCALA 1:100

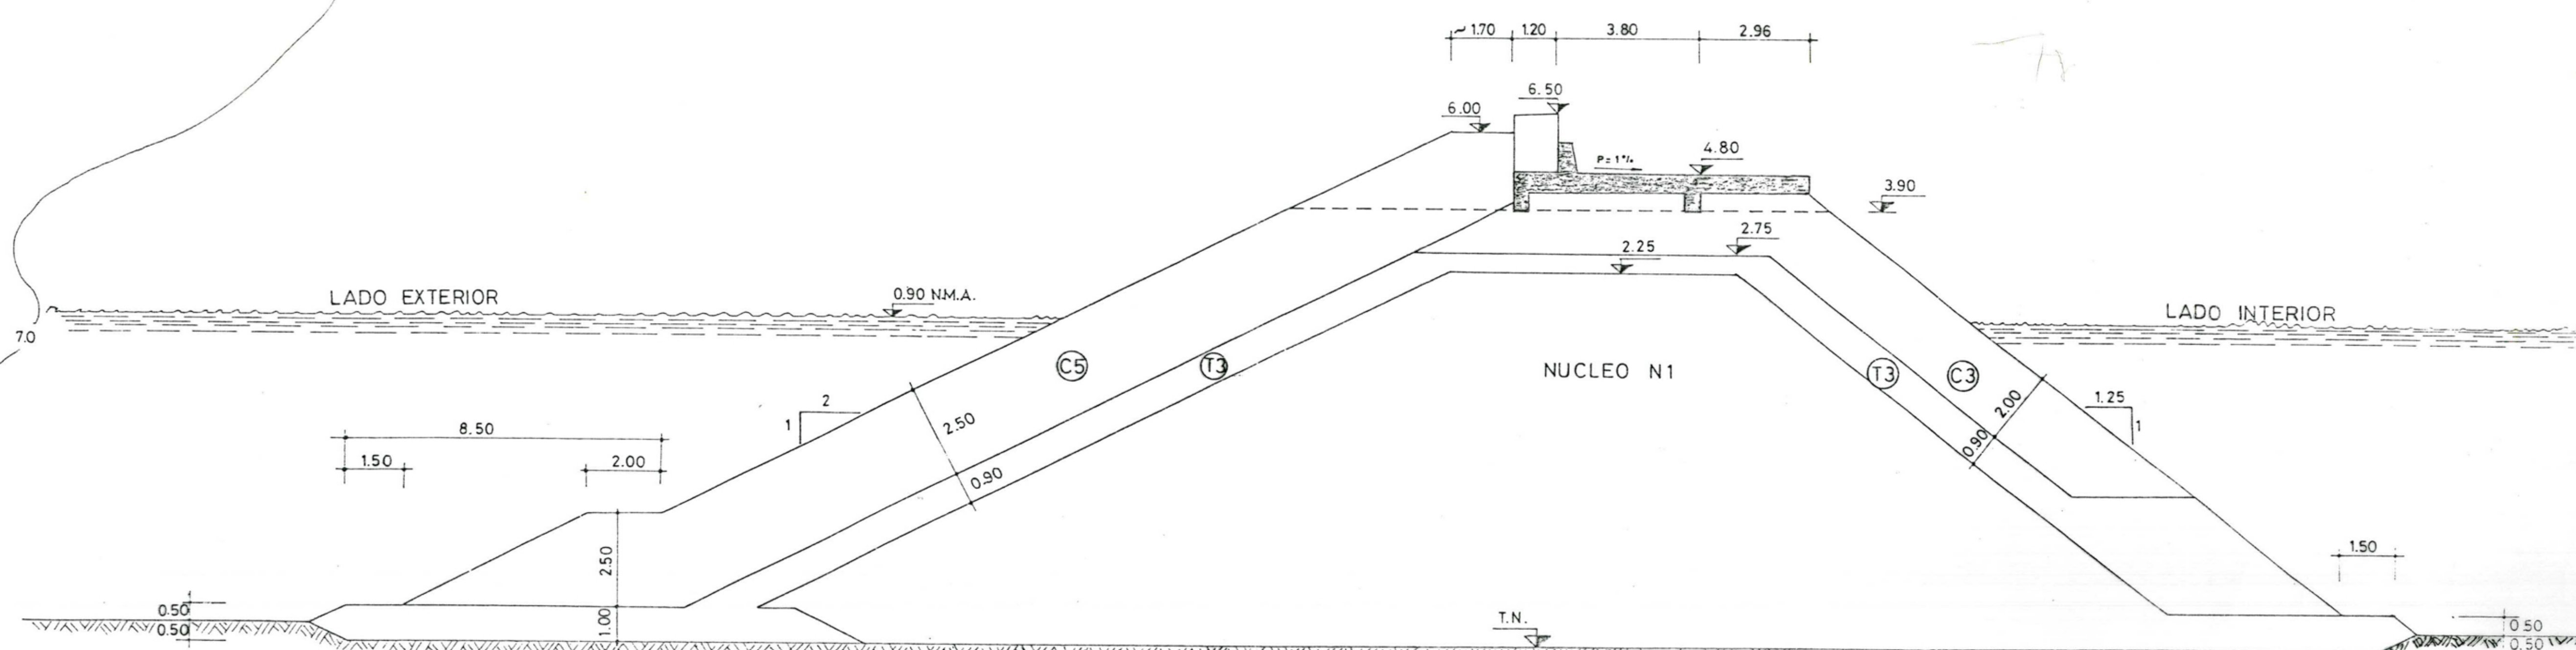

DETALLE ESTRUCTURA DE CORONAMIENTO DE HORMIGON. ESCALA 1:25

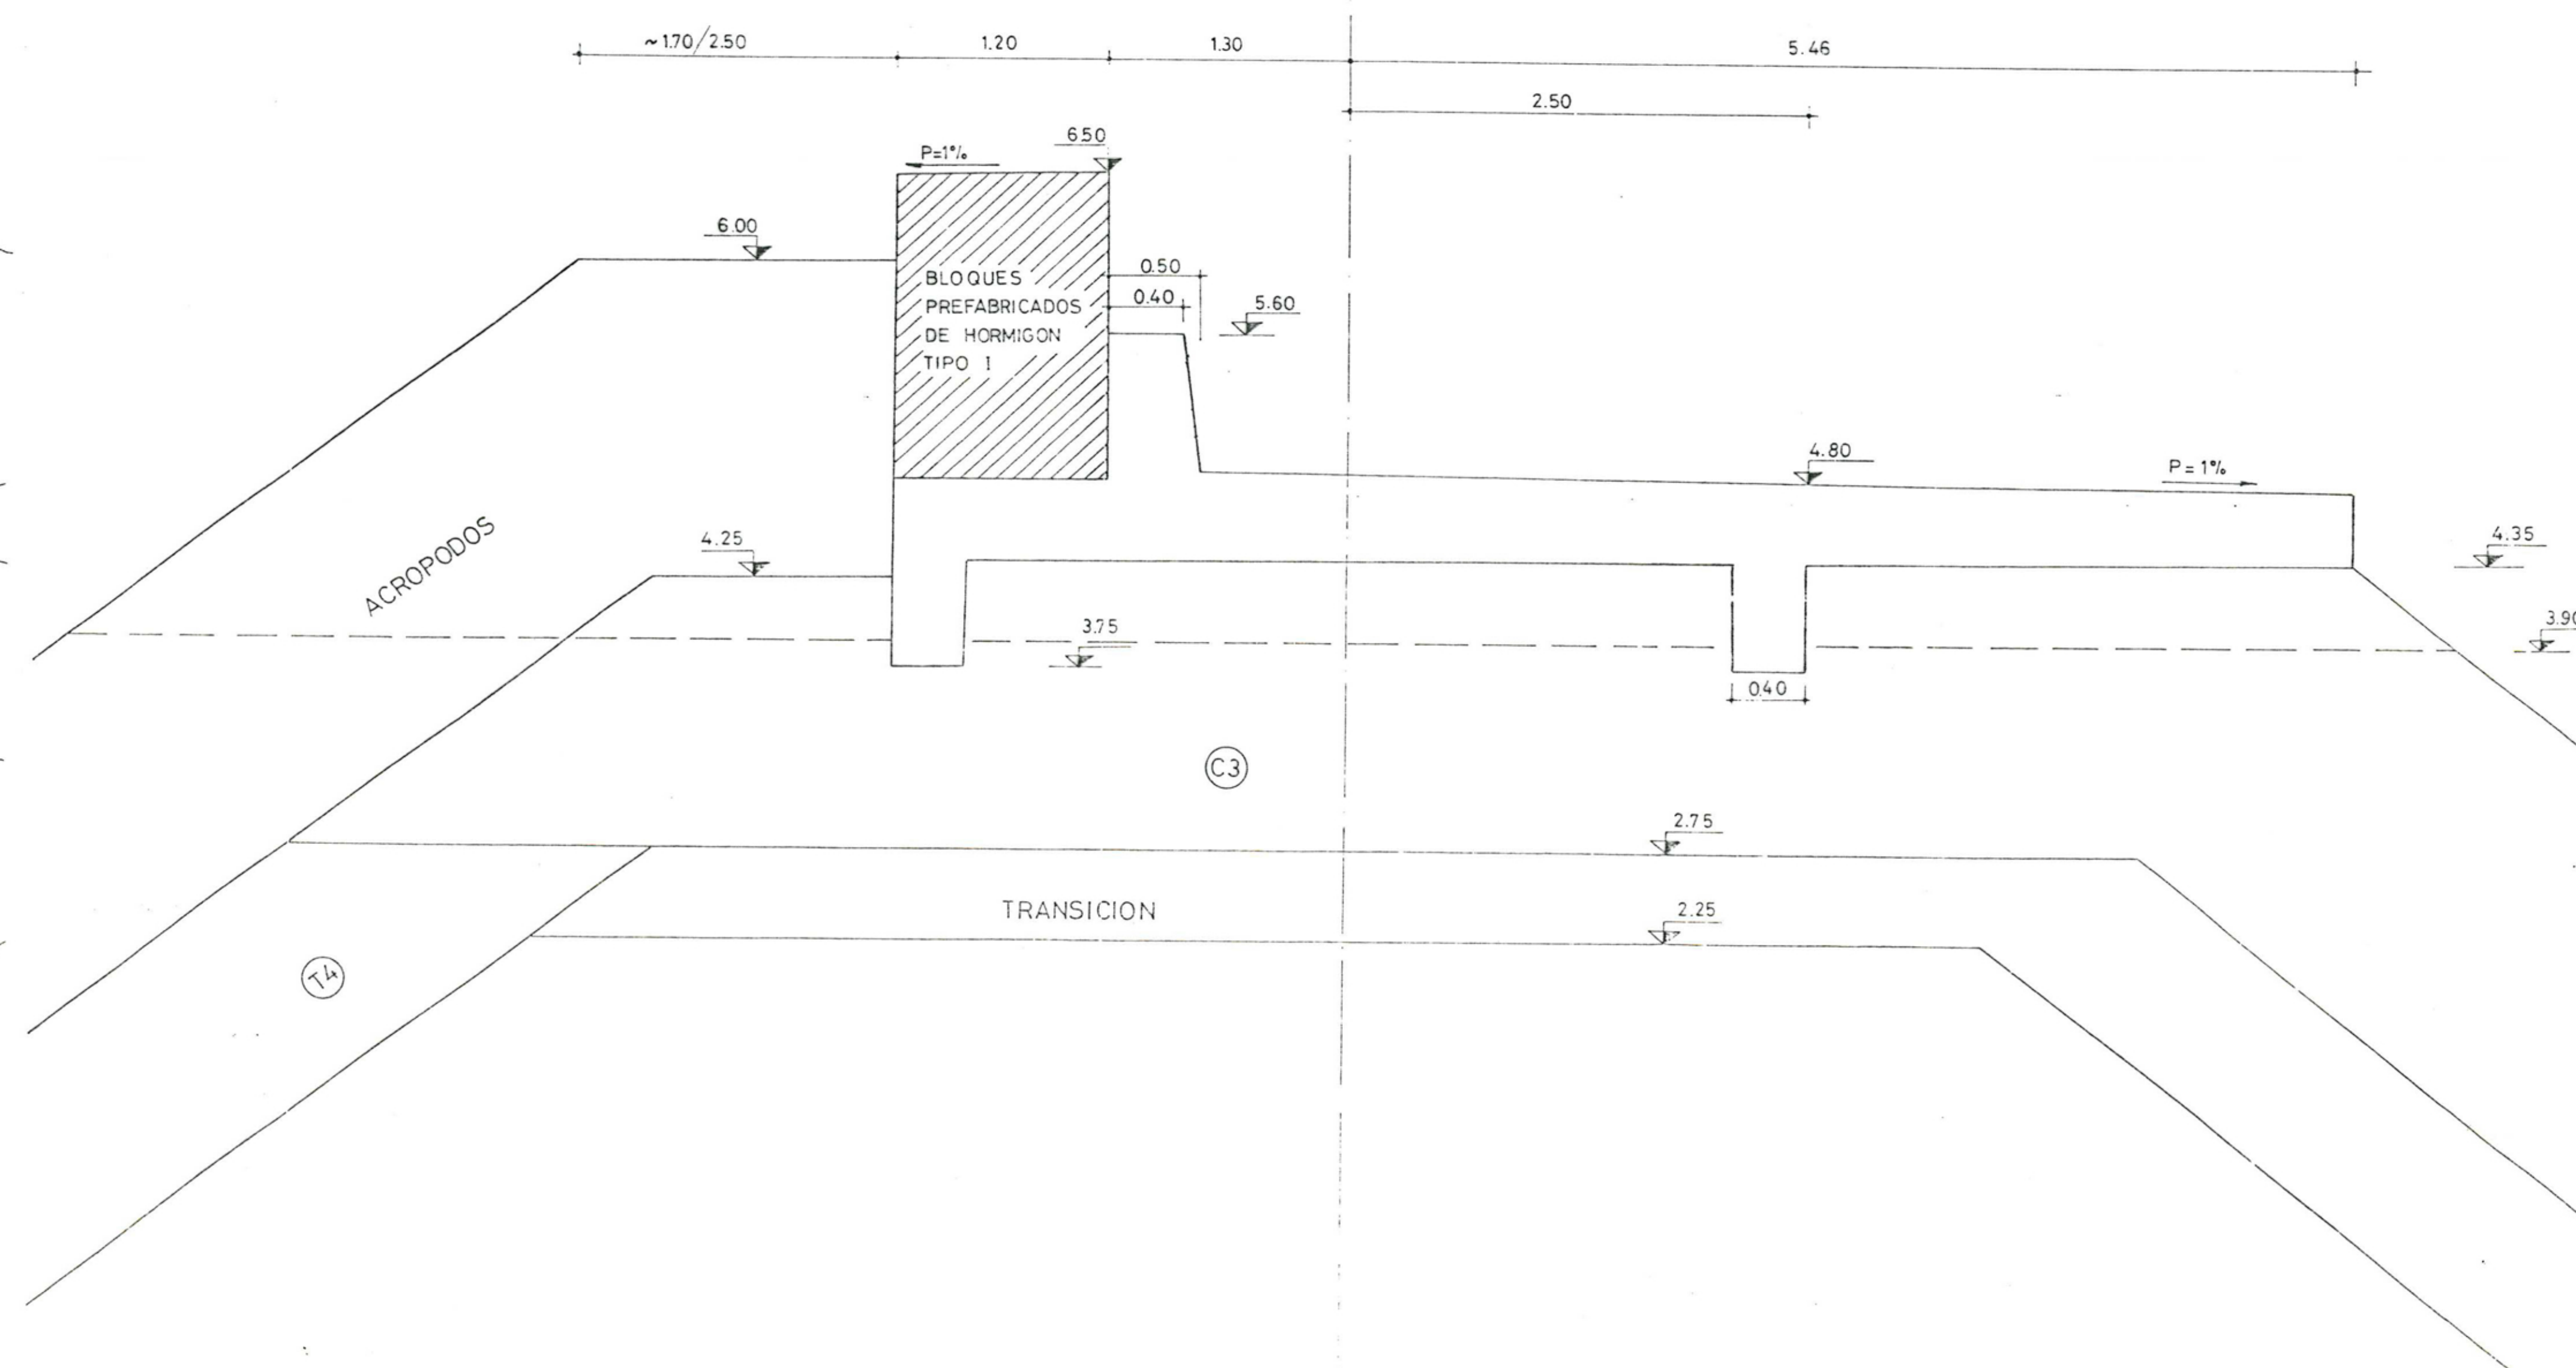

NOTAS:

LAS COTAS Y DIMENSIONES ESTAN EN METROS.
 TODOS LOS CANTOS VIVOS DE LAS PIEZAS DE HORMIGON SERAN ACHAFLANADOS.

MINISTERIO DE TRANSPORTE Y OBRAS PUBLICAS DIRECCION NACIONAL DE HIDROGRAFIA			
OBRA: AMPLIACION DEL PUERTO DE PIRIAPOLIS			
PLANO CONFORME A OBRA			
ANTEPROYECTO	PROYECTO EJECUTIVO	U.T.A.P.P. SERMAN Y ASOCIADOS	
ESOLLERA SUROESTE PLANTA GENERAL - SECCION TIPICA HASTA PROG. 5750 DETALLE DE CORONAMIENTO			
CONTRATISTA	DISEÑANTE	ESCALA	H=40/300
DIRECCION DE OBRA	INDICADA	FECHA	P=510/20
FISCALIA	REVISOR	FECHA	PLANO N° 3